
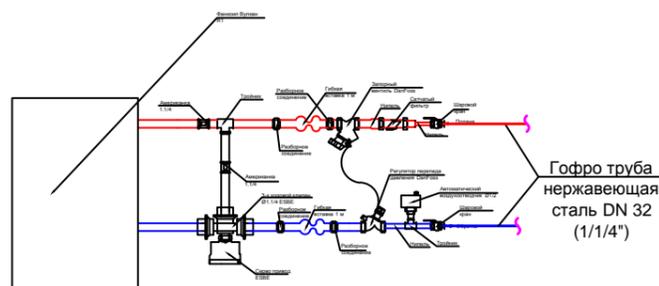


ПОЭТАЖНЫЙ ПЛАН 1 этаж

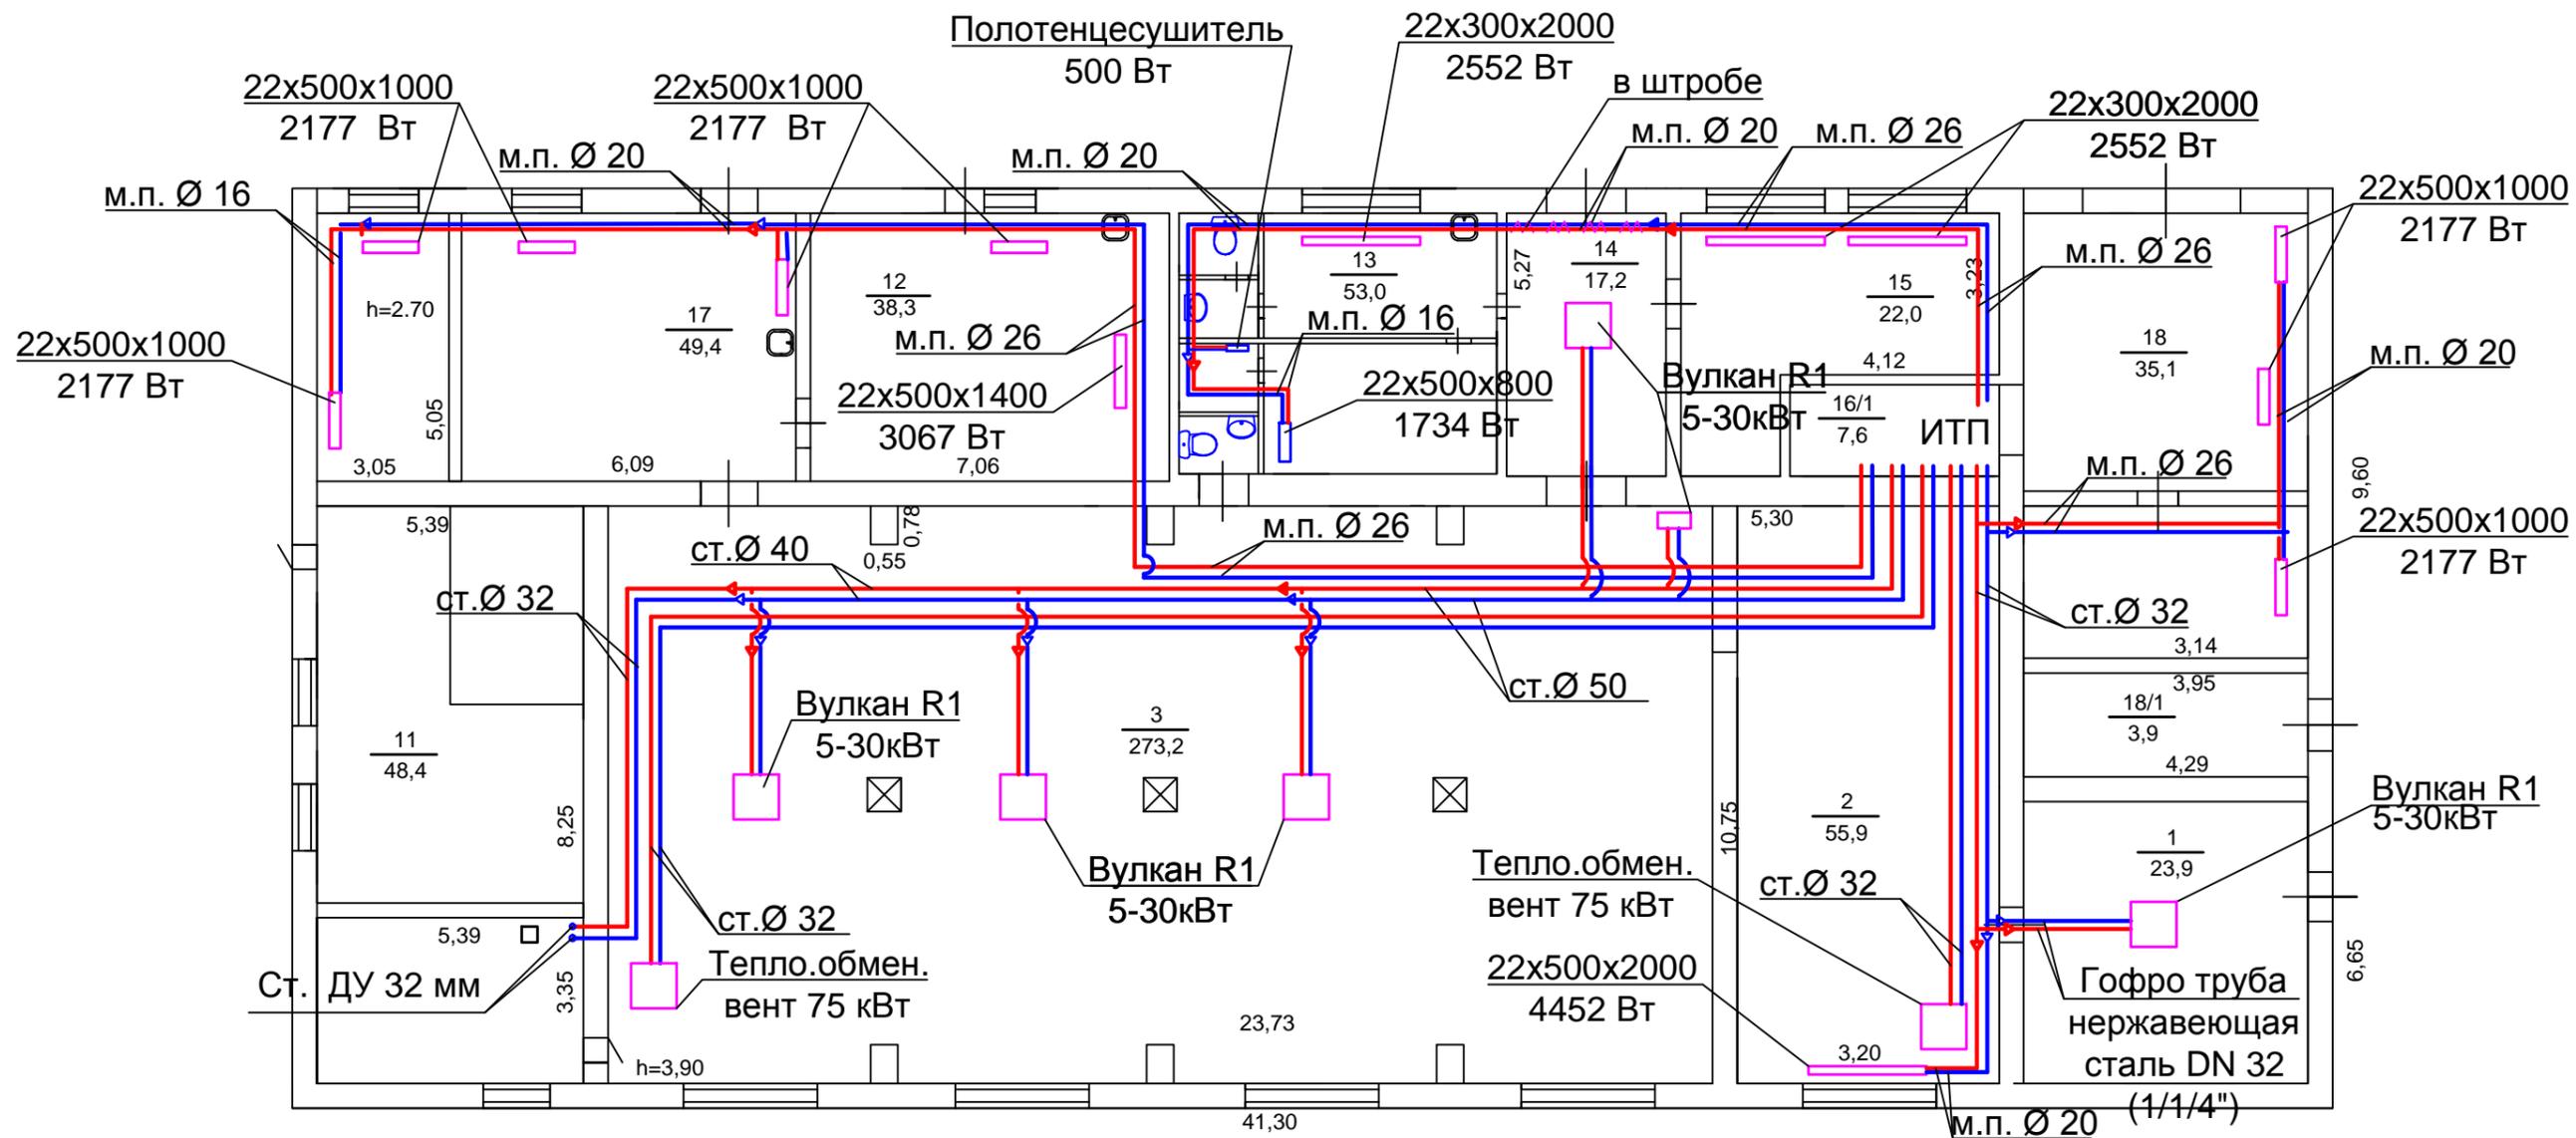

						Исполнительная схема № 6			
						Адрес объекта: г.Краснодар ул.Зиповская № 5 Корпус 33			
Изм.	Кол.уч	Лист	№док	Подп.	Дата	Отопление	Стадия	Лист	Листов
Разработал	Погаси.К.В						ИД	1	1
Проверил	Половинка С.В.					Отопление Литер " Щ "	Индивидуальный предприниматель Погаси.К.В ОГРН 312231030000013		

Копировал:

Формат А4

Согласовано

Взам. инв.№

Подп. и дата

Инв.№ подл.